

SKALA: 1: 500

Układ współrzędnych: '2000
Poziom odniesienia wysokości

Mapę do celów projektowych

1. napy zasadniczej w skali 1 : 500
Sekcje: 5.212.34.16.11 5.2

2. danych branzowych części uzbrojenia
3. pomiaru zieleni wysokiej i pomników obiektów wskazanych przez projekt
4. opracowanych geodezyjnie elementów przestrzennego (linie rozgraniczające)

Na mapie do celów projektowych wykazano przez ZUDP projekty sieci uzbrojenia technicznego - e, g, ks, kd, w-1301/2010

Informacje dotyczące typu mapy

1. Typ nośnika: CD, DVD, inny:

Nazwa pliku
m. Bobolice 125-6


Informacje dodatkowe:


1. Zakres pomiaru
2. Redakcja znaków zgodna z instrukcją K-1 (Podstawowa Mapa Kraju z 1965 r.)
3. Mapa nada się do celów projektowych
4. Stopień kartometryczności mapy odpowiada przepisami Instrukcji technicznej K-1 (Podstawowa Mapa Kraju z 1965 r.)
5. Wszystkie trwałe obiekty budowlane i techniczne wykonawstwa geodezyjnego
6. Nie wyklucza się istnienia w terenie innych obiektów, których nie było w informacji branzowych i nie zostały one uwzględnione w inwentaryzacji geodezyjnej

Uzbrojenie opracowano na podstawie:

1. danych branzowych - z literką B
 2. pośredniego ustalenia przebiegu uzbrojenia - z literką A
 3. bezpośrednich pomiarów powykonanych
- W związku z tym w częściach 1 i 2 nie gwarantujemy dokładności położenia uzbrojenia na podstawie dokładności kartometrycznej mapy.

Aktualność mapy do celów projektowych

 PRACOWNIA PROJEKTOWA "ELBI" 1-GO MAJA 12/20 75-800 KOSZALIN				
Temat opracowania: Budowa tarasu widokowego z elementami małej architektury z infrastrukturą turystyczno-komunikacyjną oraz pełną infrastrukturą techniczną				
Inwestor: Gmina Bobolice, ul. Ratuszowa 1 76-020 Bobolice				
Branża: Drogową	Tytuł rysunku: PROJEKT ZAGOSPODAROWANIA TERENU ETAP 1			
Stanowisko:	Imię i nazwisko:	Nr uprawnień:	Podpis:	Skala: 1:500
Projektant: b. drogową	mgr inż. Angelika Elas-Bińczyk	ZAP/0056/POOD/06		Data: 01.2012
Opracował: b. drogową	mgr inż. Magdalena Kryńska			Nr rys.
Sprawił: b. drogową				2

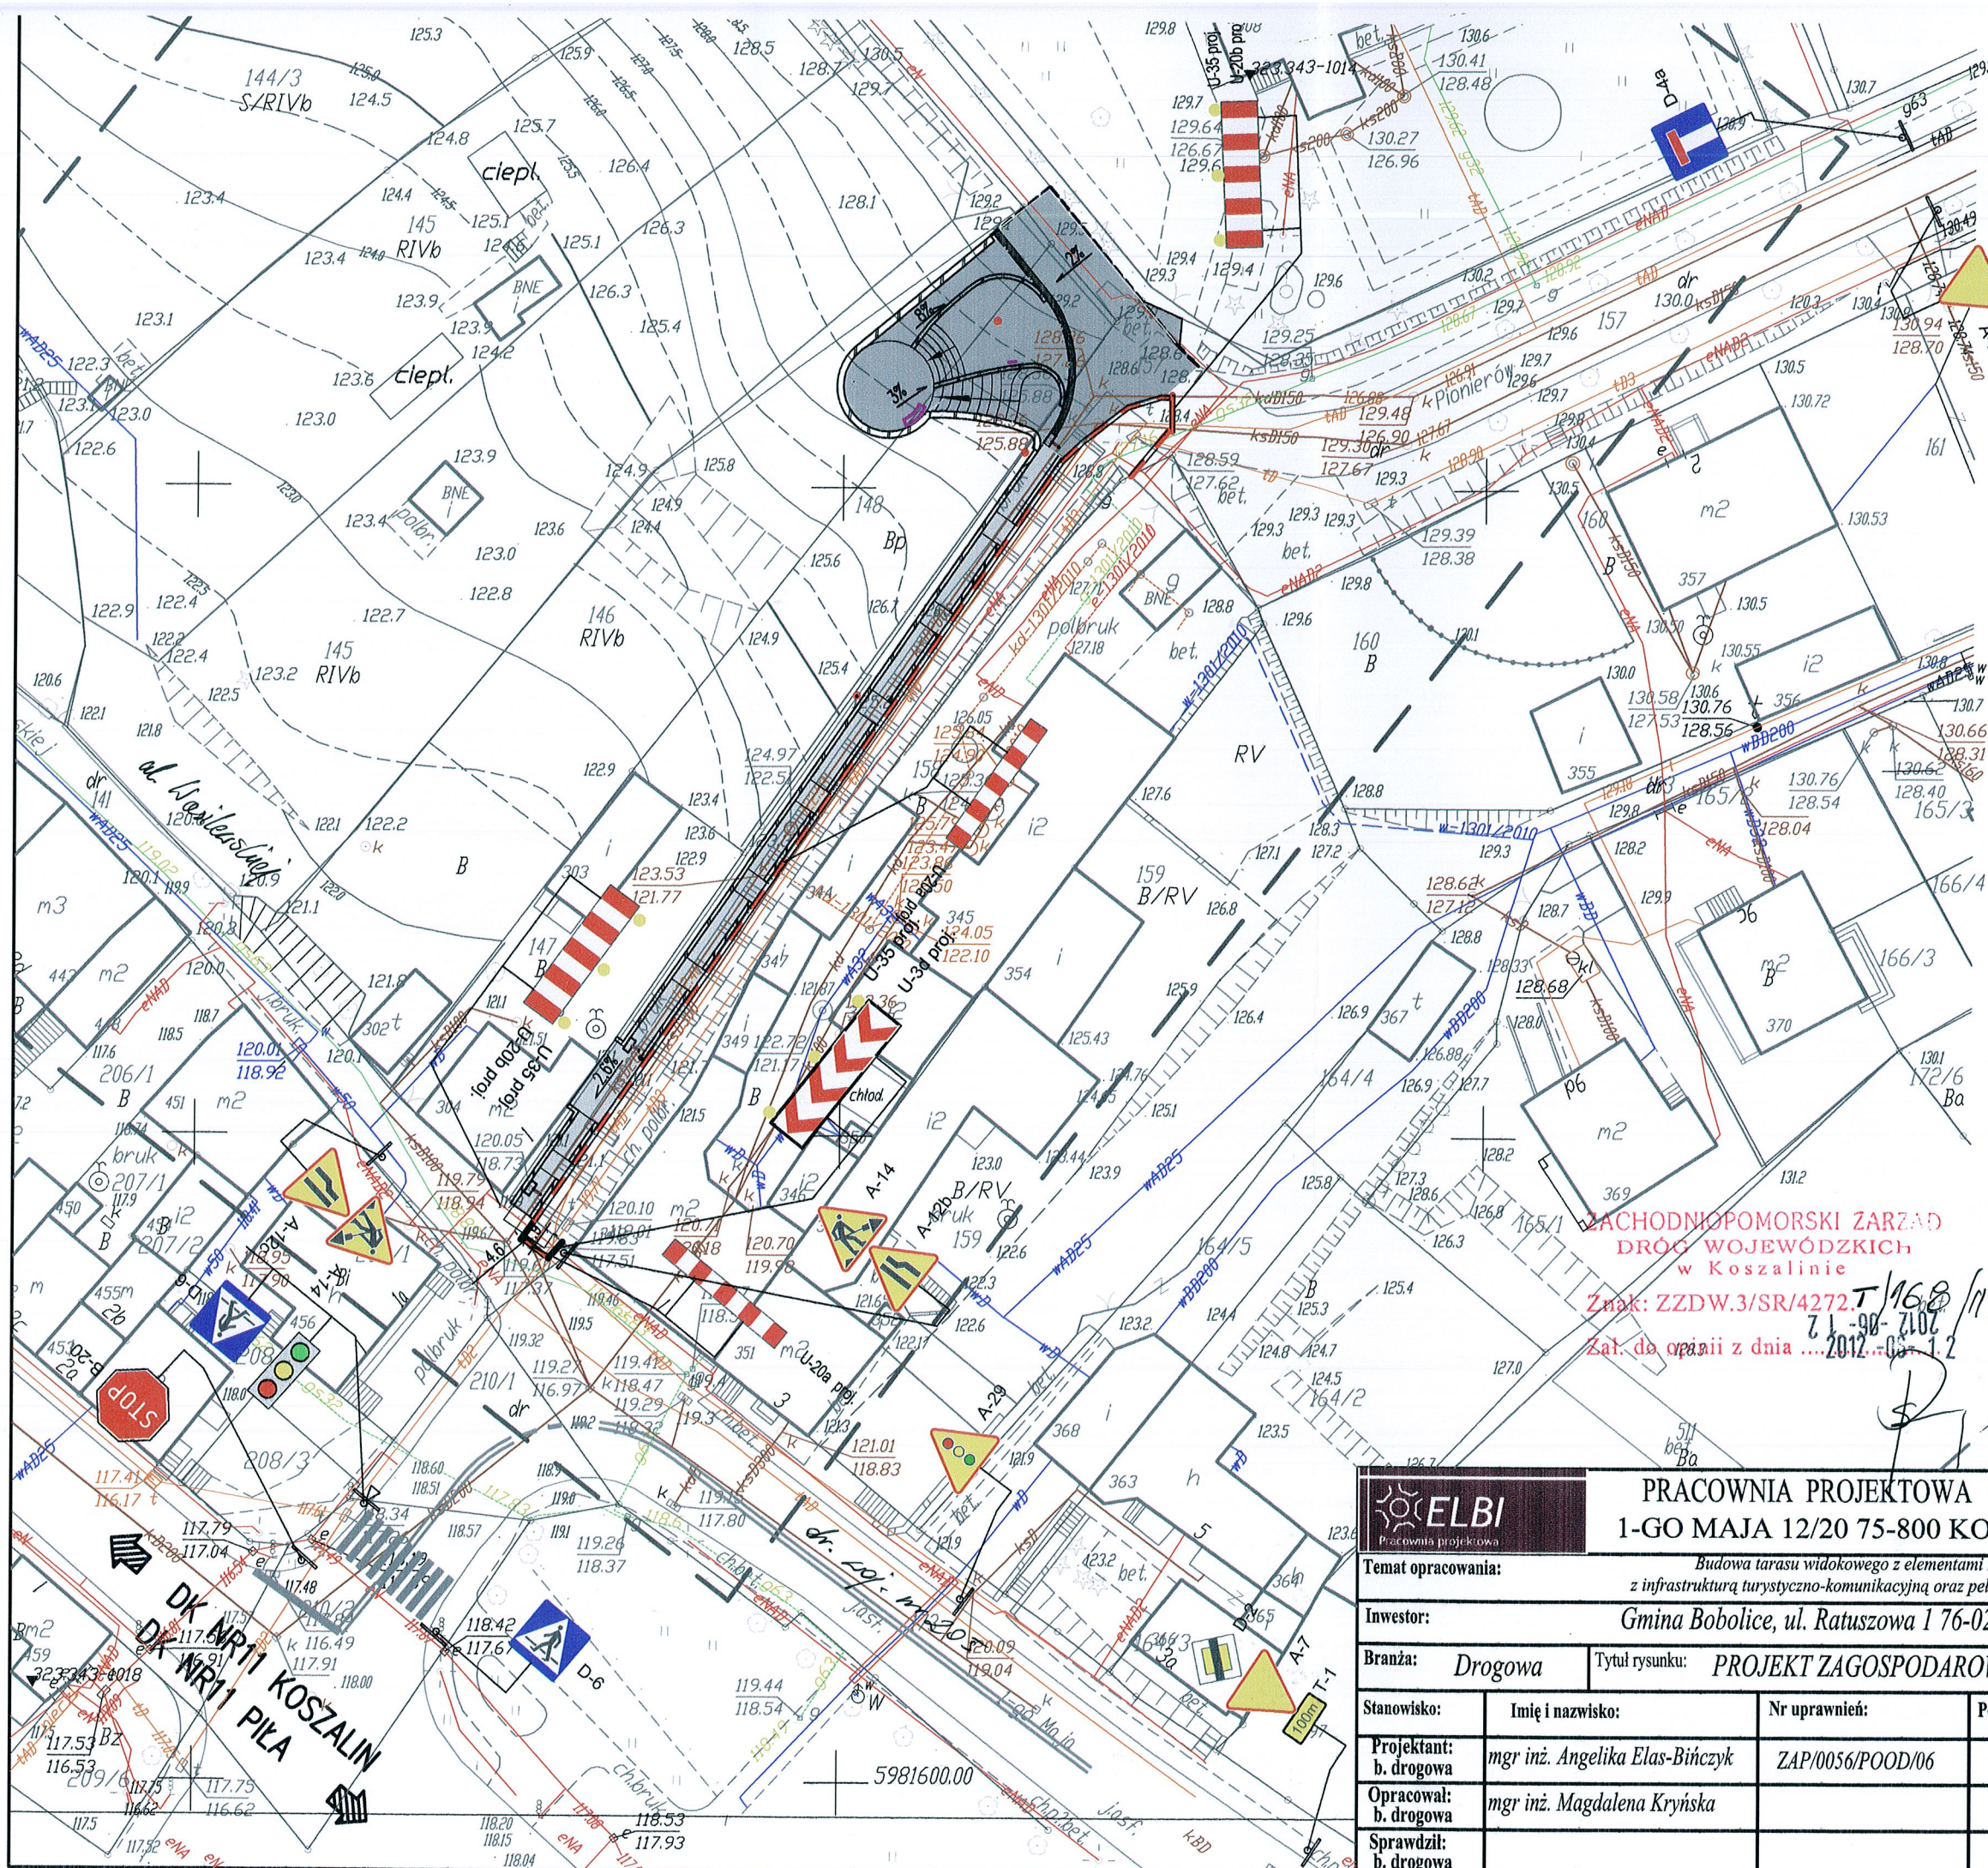

SKALA: 1:500
 Układ współrzędnych: '2011
 Poziom odniesienia wysokości

Mapę do celów projektowych
 1. mapy zasadniczej w skali 1:500
 Sekcje: 5.212.34.16.11 5.2

2. danych branżowych części uzbrojenia
 3. pomiaru zieleni wysokiej i pomników obiektów wskazanych przez projekt
 4. opracowanych geodezyjnie elementów przestrzennego (linie rozgraniczające)

Na mapie do celów projektowych wykazano przez ZUDP projekty sieci uzbrojenia - e, g, ks, kd, w-1301/2010

Informacje dotyczące typu
 1. Typ nośnika: CD, DVD, inny: _____

Nazwa pliku
n. Bobolice 125-6

Informacje dodatkowe:
 1. Zakres pomiaru - - - - -
 2. Redakcja znaków zgodna z instrukcją K-1 (Podstawowa Mapa Kraju z 1958)
 3. Mapa nadaje się do celów projektowych
 4. Stopień kartometryczności mapy odpowiada przepisani instrukcji technicznej K-1 (Podstawowa Mapa Kraju z 1958)
 5. Wszystkie trwałe obiekty budowlane w jednostkę wykonawstwa geodezyjnego
 6. Nie wyklucza się istnienia w terenie innych informacji branżowych i nie zaleca inwentaryzacji geodezyjnej

Uzbrojenie opracowano na podstawie:
 1. danych branżowych - z literką B
 2. pośredniego ustalenia przebiegu - z literką A
 3. bezpośrednich pomiarów powykonawczych

W związku z tym w częściach 1 i 2 nie gwarantujemy dokładności położenia uzbrojenia na dokładności kartometrycznej mapy.

Aktualność mapy do celów projektowych

**ZACHODNIOPOMORSKI ZARZĄD
 DRÓG WOJEWÓDZKICH
 w Koszalinie**
 Znak: ZZDW.3/SR/4272.T/168/112
 Zał. do opinii z dnia ... 2012 ...

ELBI Pracownia projektowa		PRACOWNIA PROJEKTOWA "ELBI" 1-GO MAJA 12/20 75-800 KOSZALIN		
Temat opracowania:		Budowa tarasu widokowego z elementami małej architektury z infrastrukturą turystyczno-komunikacyjną oraz pełną infrastrukturą techniczną		
Inwestor:		Gmina Bobolice, ul. Ratuszowa 1 76-020 Bobolice		
Branża:	Drogowa	Tytuł rysunku:	PROJEKT ZAGOSPODAROWANIA TERENU ETAP 2	
Stanowisko:	Imię i nazwisko:	Nr uprawnień:	Podpis:	Skala: 1:500
Projektant: b. drogowy	mgr inż. Angelika Elas-Bińczyk	ZAP/0056/POOD/06		Data: 01.2012
Opracował: b. drogowy	mgr inż. Magdalena Kryńska			Nr rys. 3
Sprawił: b. drogowy				